

DANE MIESZKANIA - 36

BUDYNEK	PIĘTRO	KLATKA
A	1	A3
NR MIESZKANIA	LICZBA POKOI	POWIERZCHNIA
36	2	56,63 m ²


ZESTAWIENIE POMIESZCZEŃ

01 POKÓJ DZIENNY	21,59 m ²
02 KUCHNIA	8,10 m ²
03 SYPIALNIA	12,19 m ²
04 ŁAZIENKA	4,80 m ²
05 HOL WEJŚCIOWY	5,20 m ²
06 KORYTARZ	4,75 m ²


B BALKON	4,70 m ²
----------	---------------------

POWIERZCHNIA UŻYTKOWA: 56,63 m²


RZUT KONDYGNACJI 2

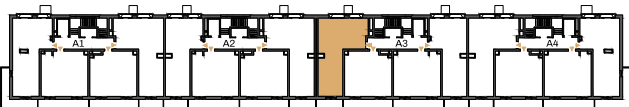

PLAN OSIEDLA

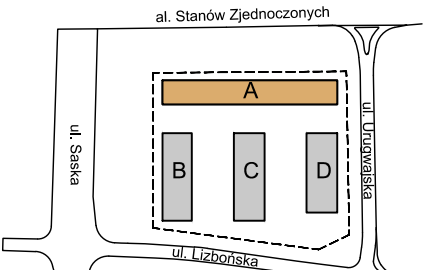

J E M S A R C H I T E K C I

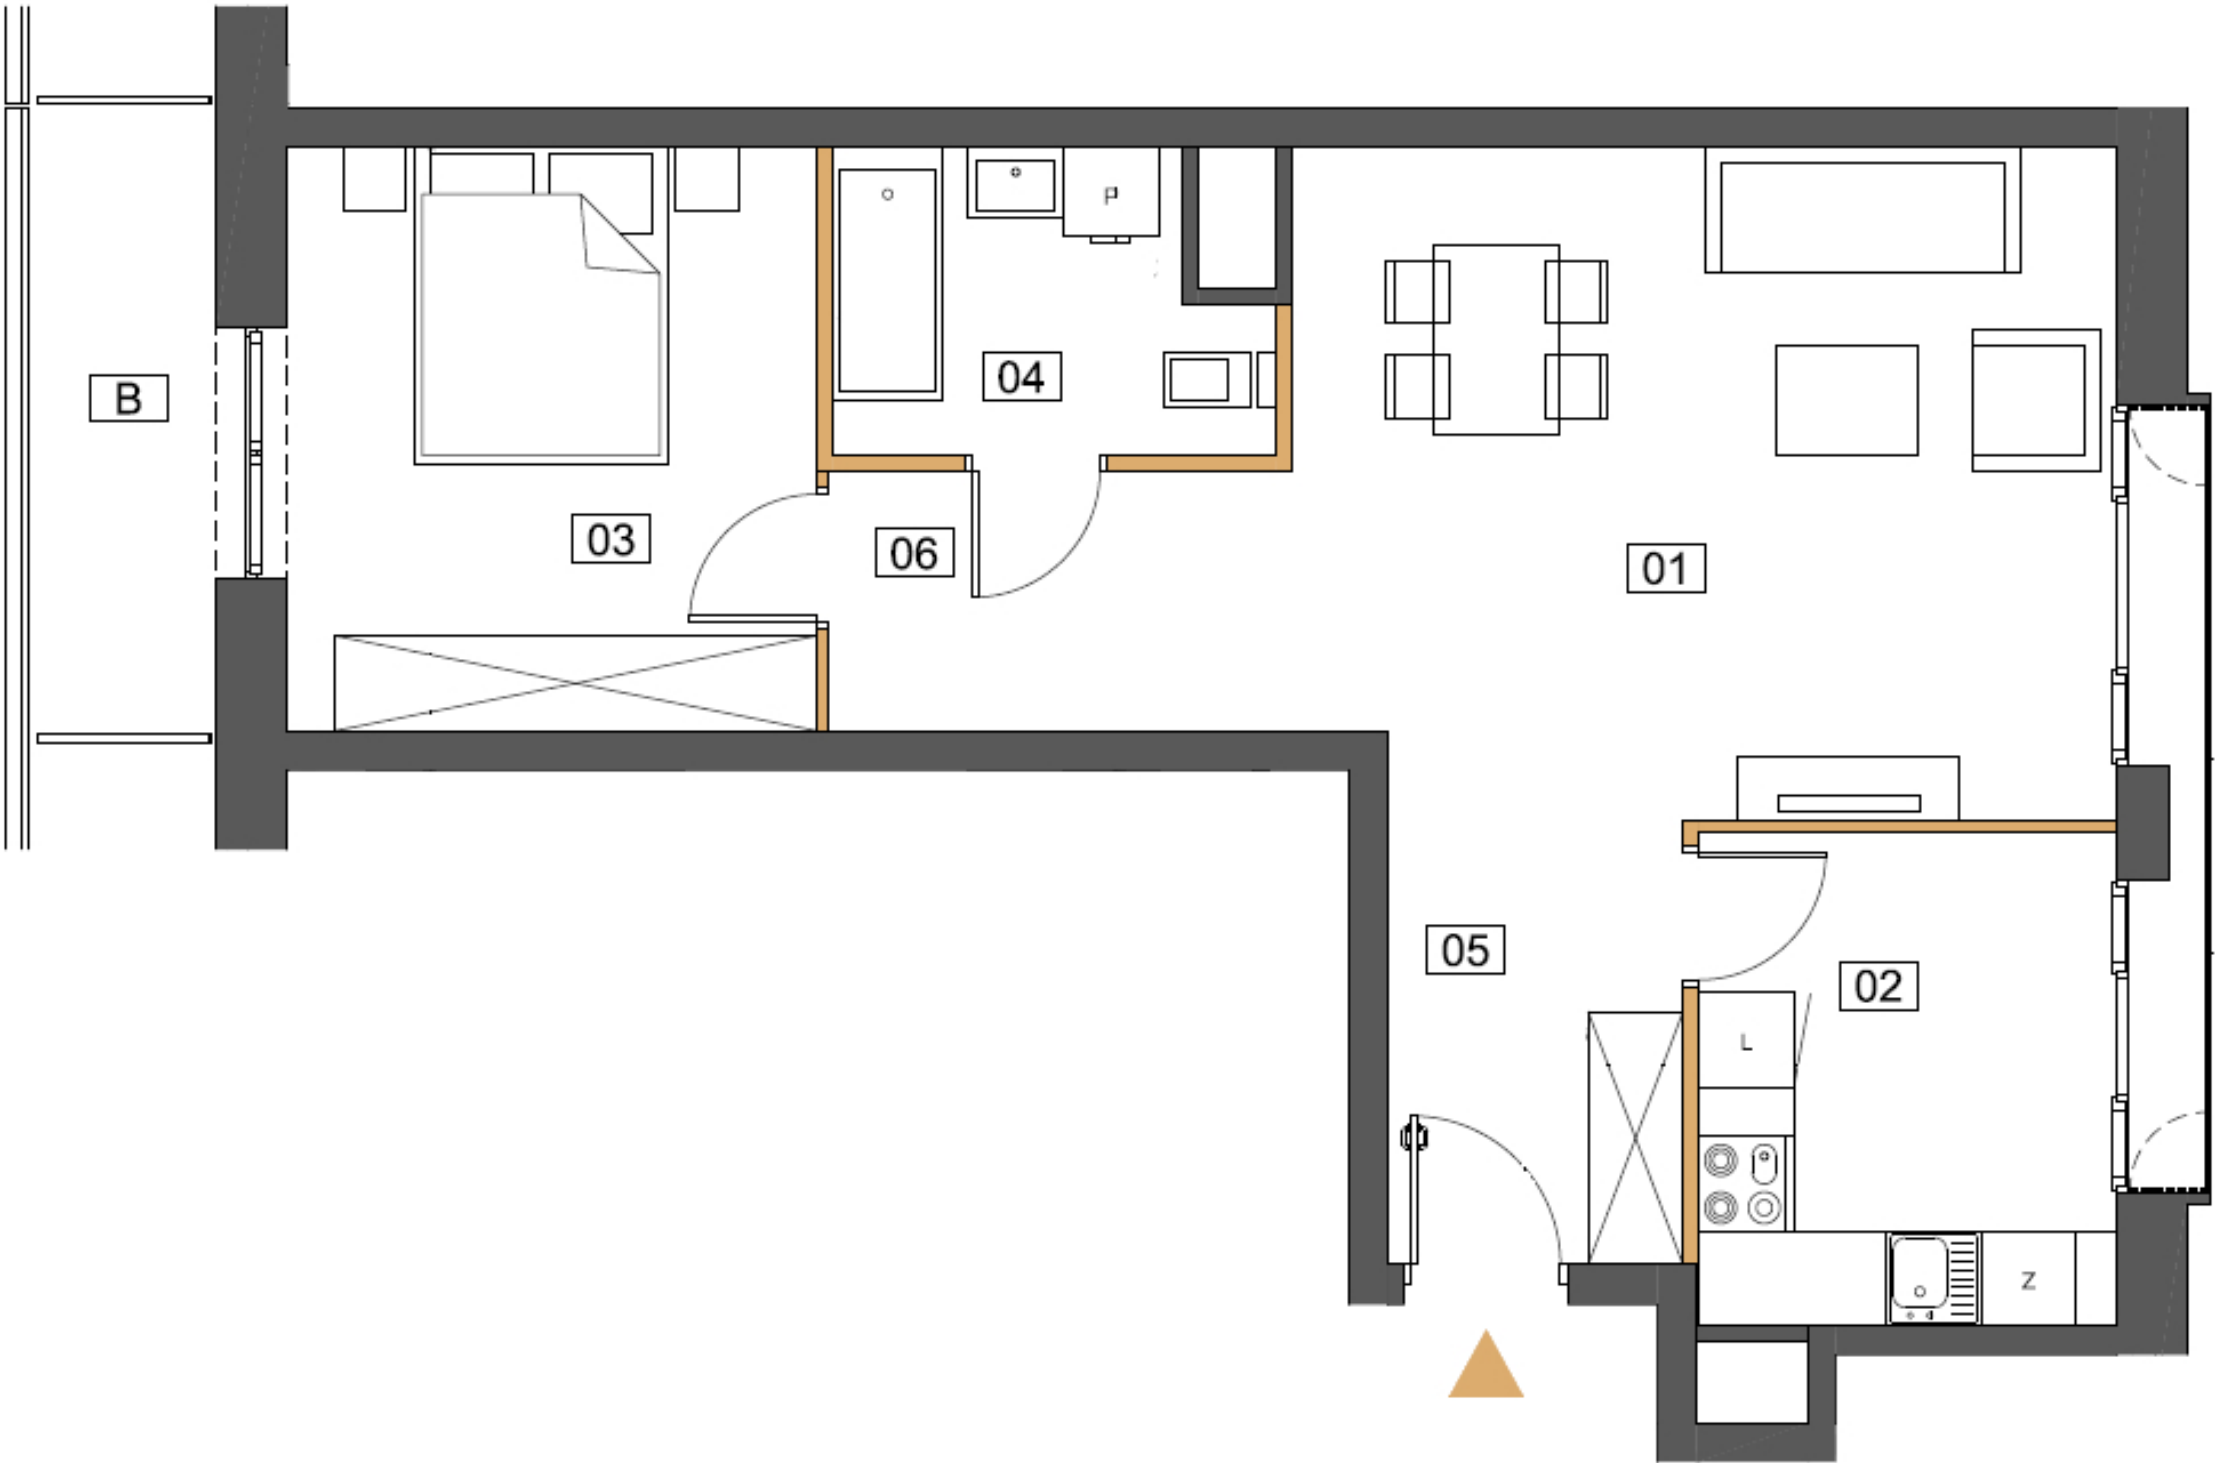

Ściany z możliwością rearanżacji

Ściany nierozbieralne

- Aranżacja lokalu mieszkalnego na rzucie stanowi przykładową aranżację określającą funkcjonalność lokalu. Wyposażenie i wielkość zaproponowanych urządzeń ma charakter orientacyjny. Zakres wyposażenia i wykończenia lokalu określa Umowa nabycia lokalu.
- Powierzchnia pomieszczeń, lokalizacja przyborów sanitarnych podano zgodnie z projektem budowlanym oraz projektem wykonawczym, stanowiącym uszczegółowienie projektu budowlanego. Mogą wystąpić niewielkie różnice wymiarów i usytuowania elementów powstałe w trakcie realizacji prac budowlanych.
- Powierzchnia użytkowa lokalu określona na podstawie rozporządzenie Ministra Rozwoju z dnia 11 września 2020 r. w sprawie szczegółowego zakresu i formy projektu budowlanego oraz uwzględnienia treści Polskiej Normy PN-ISO 9836:2015-12.
- Do powierzchni użytkowej lokalu nie wlicza się powierzchni elementów nadających się do demontażu np. ścianek działowych. Podane wymiary są wymiarami w świetle pionowych przegród (ścian) w stanie surowym, nie uwzględniają wykończenia tynkiem.
- Informacje na karcie nie stanowią oferty handlowej w rozumieniu art.60 kodeksu cywilnego.